Dieser Plan/Text hat vom 24.3. bis 4.4.2007
gemäß/~~im Rahmen von~~ § 13 Nr. 2 BauGB
öffentlich ausgelegen.

Stadt Haltern am See
i.A./i.V.

(Kreft)

Dieser Plan war Gegenstand
der Beratungen/Beschlußfassung des

~~STEA~~ ~~BPA~~ am 24.25.2007

Rates am 06.06.2007

Haltern am See, 11.06.2007

Stadt Haltern am See
- Planungs- und Umweltamt -

(F. Stock)
Servicegruppenleiter

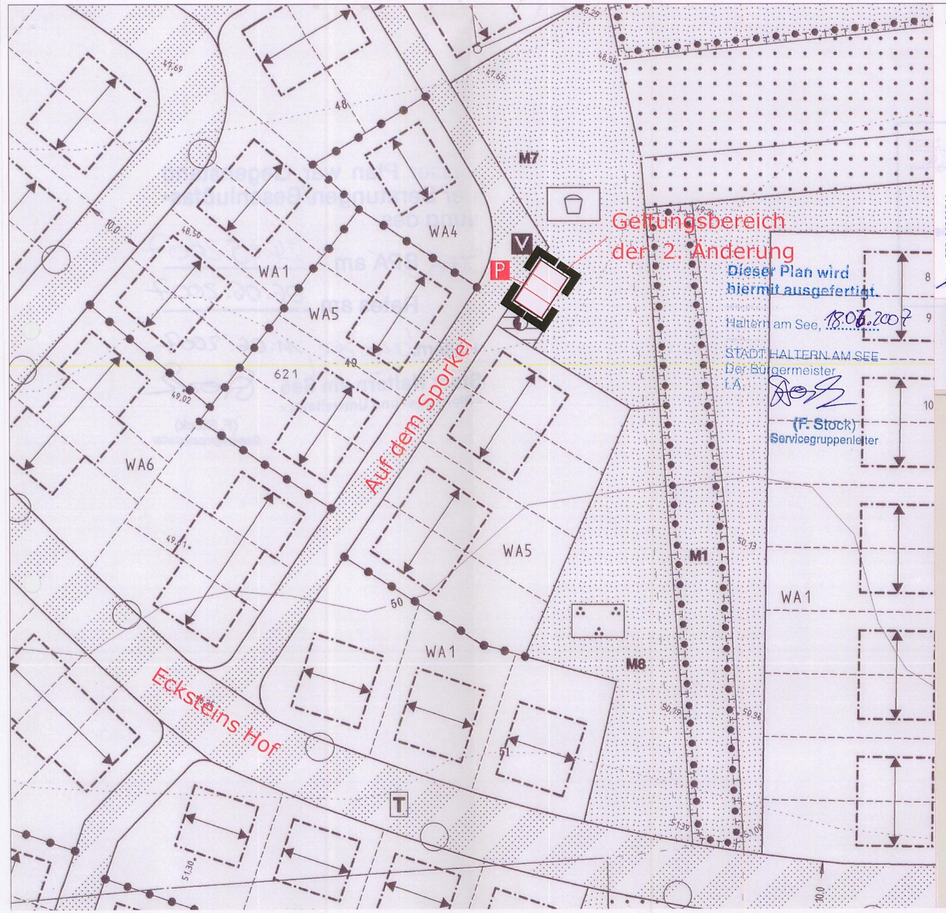

RECHTSGRUNDLAGEN (der 2. Änderung)

§§ 7 und 41 der Gemeindeordnung für das Land Nordrhein-Westfalen (GO NW) in der Bekanntmachung vom 14.07.1994 (GV NW S. 666), in der aktuellen Fassung.

Baugesetzbuch (BauGB) in der Fassung der Bekanntmachung vom 23.09.2004 (BGBl. I S. 2414), zuletzt geändert durch Art.1 des Gesetzes vom 21.12.2006 (BGBl. I S. 3316).

Verordnung über die bauliche Nutzung der Grundstücke (Baunutzungsverordnung -BauNVO) vom 23.01.1990 (BGBl. I S. 132), in der aktuellen Fassung.

Verordnung über die Ausarbeitung der Bauleitpläne und die Darstellung des Planinhalts (Planzeichenverordnung 1990 - Planz V 90) vom 18.12.1990 (BGBl. 1991 I, S. 58).

Bundesnaturschutzgesetz vom 12.03.1987 (BGBl. I S. 889), in der aktuellen Fassung.

Landschaftsgesetz (LG NW) vom 26.06.1980 (GV NW S. 734), in der aktuellen Fassung.

Wassergesetz für das Land Nordrhein-Westfalen (Landeswassergesetz - LWG) Neufassung vom 25.06.1995 (GV NW S. 926), in der aktuellen Fassung.

VERFAHREN zur 2. Änderung:

Dieser Plan zur 2. Änderung des Bebauungsplanes hat mit zugehöriger Begründung gemäß § 3 (2) BauGB in der Zeit vom 24.3.07 bis 4.4.07 öffentlich ausgelegen.
Haltern am See, den 20.06.07
LV.
Technischer Beigeordneter

Der Rat der Stadt Haltern am See hat die Begründung zur 2. Änderung des Bebauungsplanes mit Beschluß vom 06.06.07 gebilligt.
Haltern am See, den 20.06.07
(Stock) Bürgermeister

Die 2. Änderung des Bebauungsplanes ist gemäß § 10 (3) BauGB am 22.07.07 ortsüblich bekannt gemacht worden.
Die 2. Änderung des Bebauungsplanes ist mit Verfügung vom 22.06.07 Bekanntmachung rechtswirksam.
Haltern am See, den 22.06.07
LV.
(Kisk) Technischer Beigeordneter

STADT HALTERN

2. Änderung

Bebauungsplan Nr. 77

"Bossendorf Ecksteins Hof

Maßstab 1:500

1. AUSFERTIGUNG

Übersicht 1:15000 Stand 21.03.2000

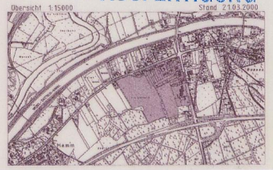

Haltern am See
Planungs- und Umweltamt
März 2007

Haltern am See
den 11.06.07
Der Bürgermeister
i.A.
(Stock)
Servicegruppenleiter

Haltern am See
den 22.06.07
Der Bürgermeister
i.V.
(Kisk)
Techn. Beigeordneter